ARMATURA PLINTI N.° ~~301~~-302 303-304-305-306-307-308-309 Sc. 1:10

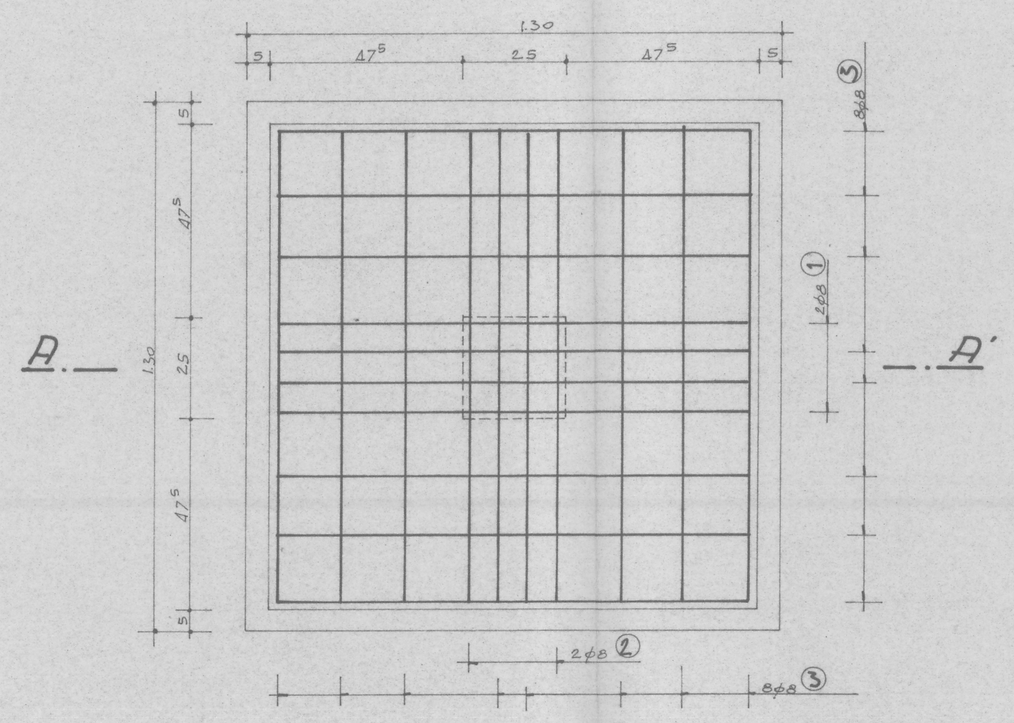

SEZIONE A-A Sc. 1:10

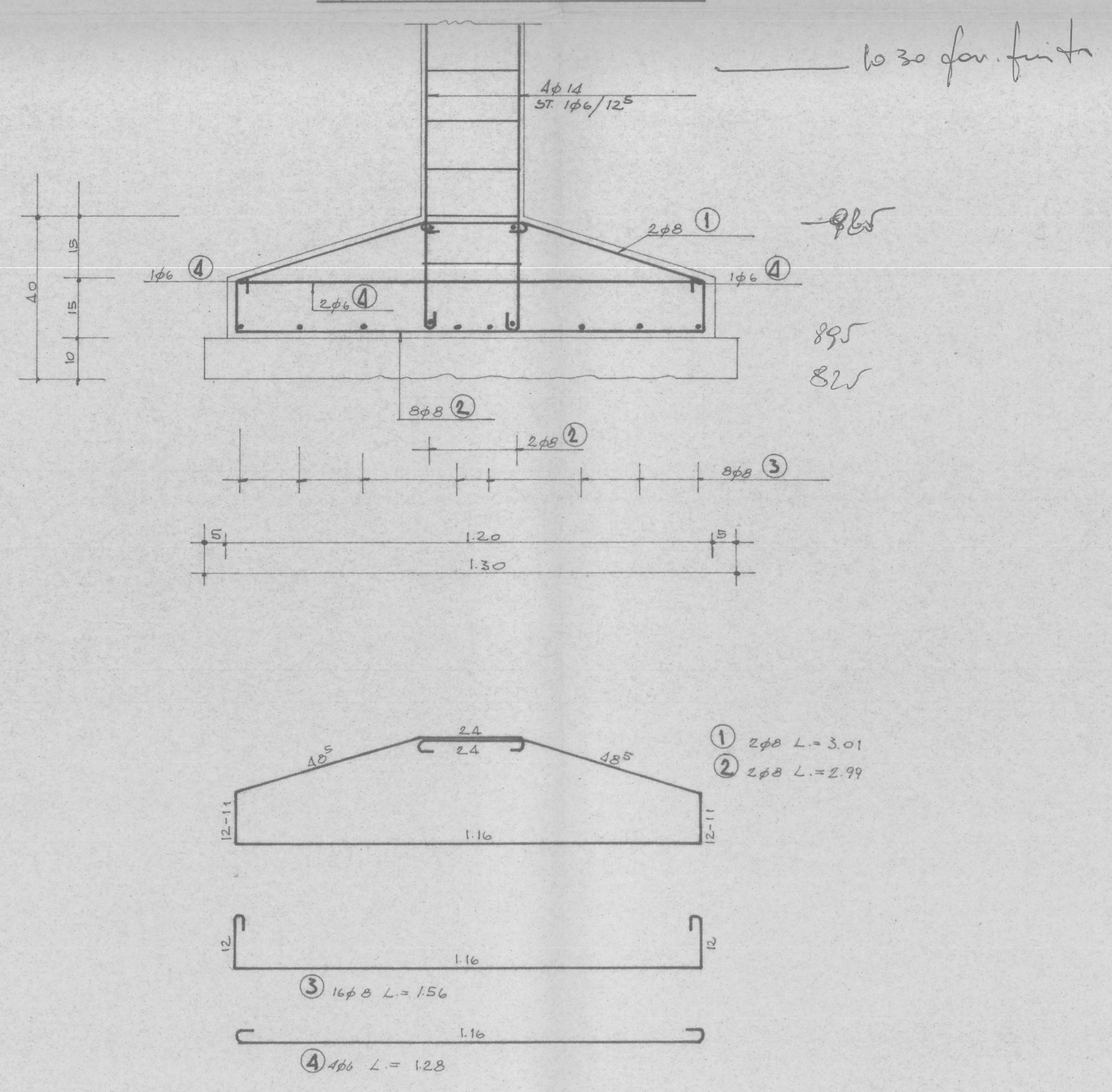

ARMATURA PLINTO N.° 217 Sc. 1:20

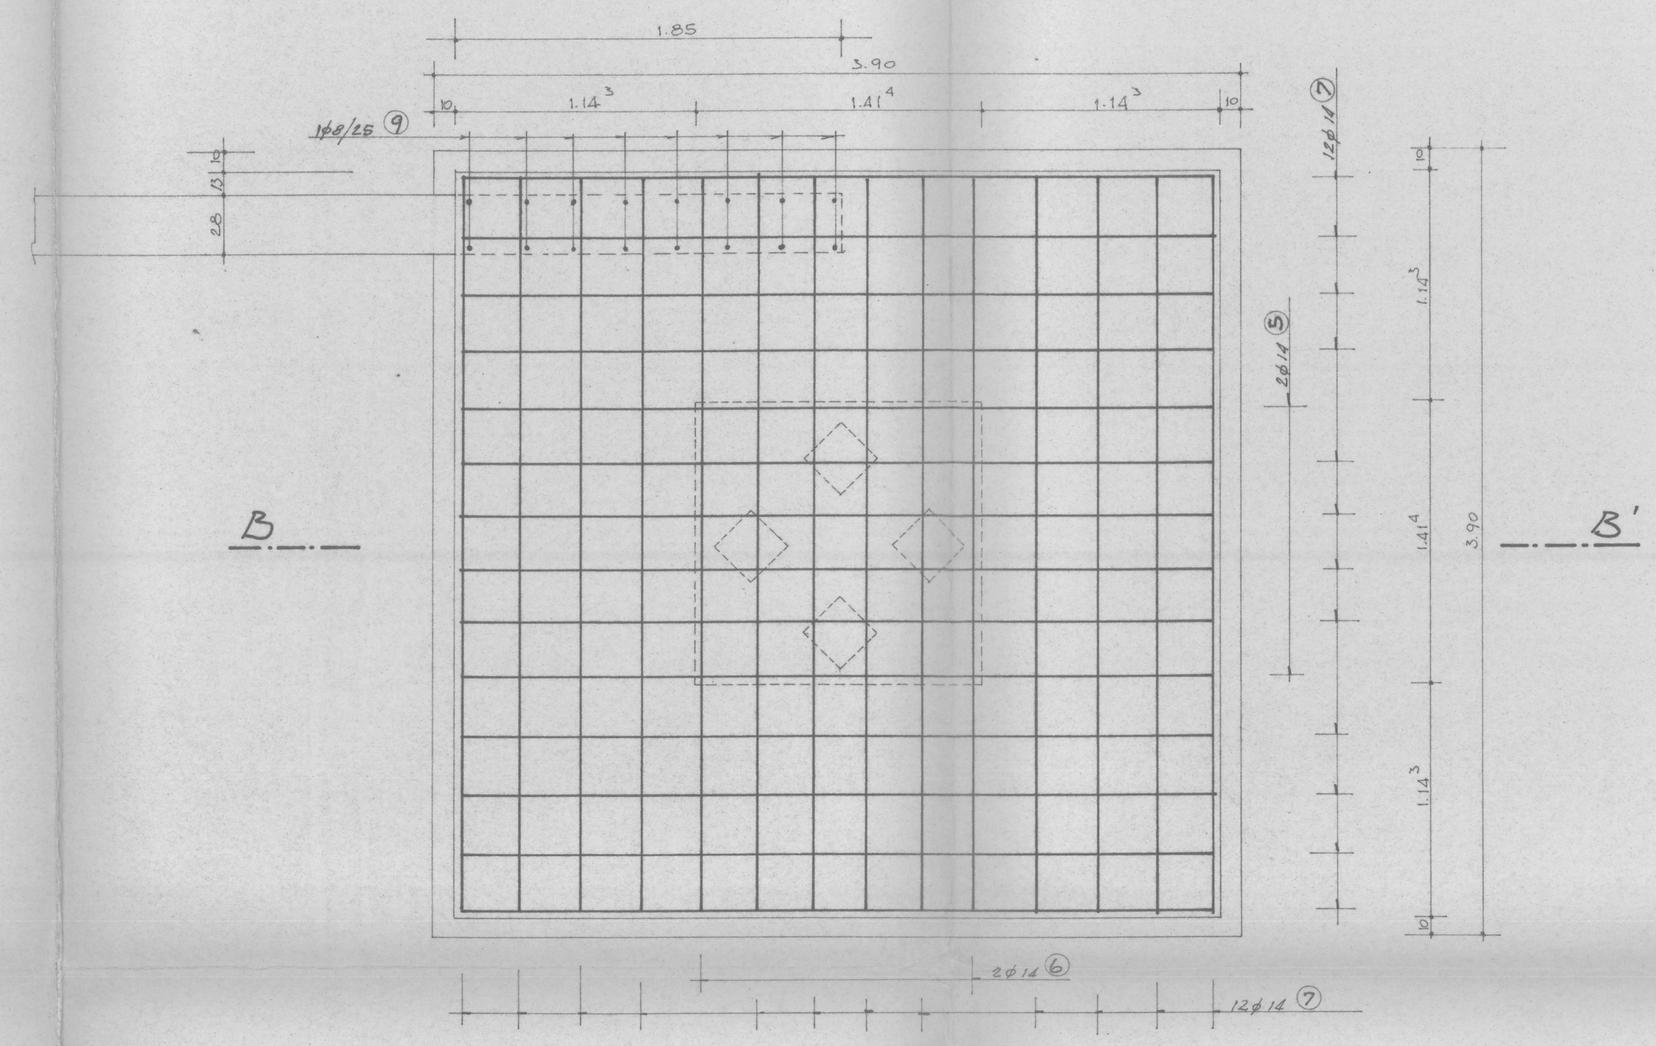

SEZIONE B-B' Sc. 1:20

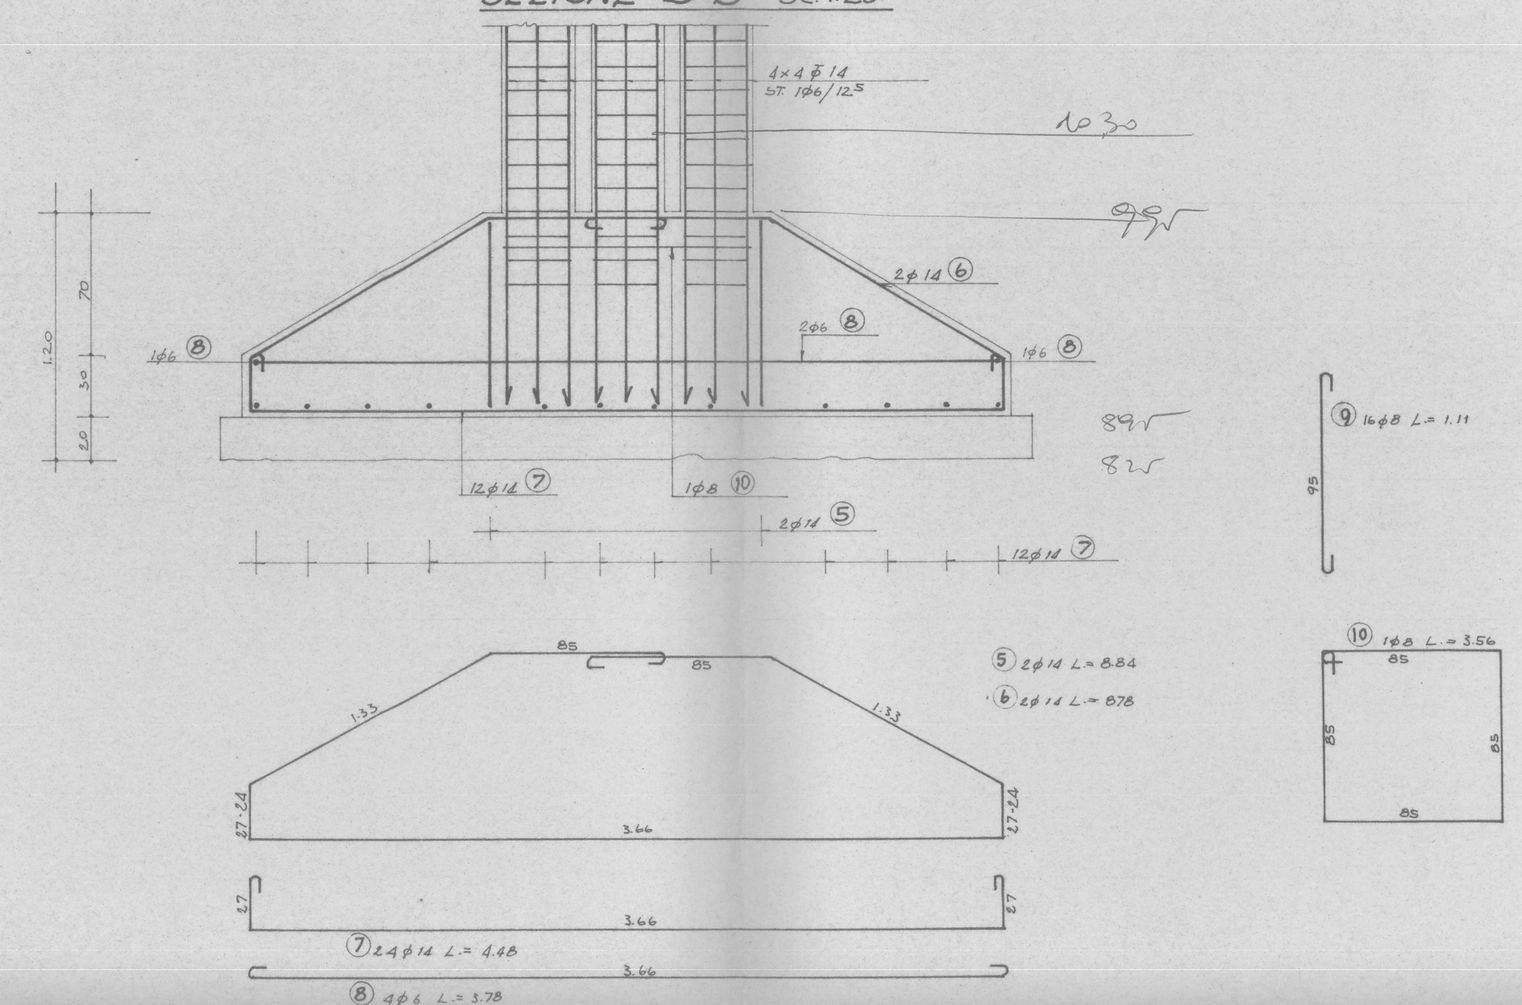

per il cantiere

controllare le misure

218	ufficio tecnico impresa ing. pio guaraldo — strada castellana padova - tv - (tel. 95115)	
	ARMATURA PLINTI N.° 217-~~301~~-302-303 304-305-306-307-308-309	
scala 1:10 1:20	PROGETTO DEL FORO BOARIO DI PADOVA	prog.: dis. data 9-2-1966 app. app.